



REGIONE LAZIO
COMUNE DI ROMA

INAIL

ISTITUTO NAZIONALE PER L'ASSICURAZIONE
CONTRO GLI INFORTUNI SUL LAVORO

PROGETTAZIONE ESECUTIVA E LAVORI DI RIQUALIFICAZIONE AMBIENTALE
ZONA CED, PIANI SOTTOSTANTI E AUTORIMESSE, COMPRESI IMPIANTI
TERMICI, ELETTRICI E ANTINCENDIO, MANUTENZIONE QUINQUENNALE DEGLI
IMPIANTI E DELLE COMPONENTI EDILI DELL'INTERO COMPLESSO EDILIZIO
Via Santuario Regina degli Apostoli, 33 - Via Antonio Pio, 44 00145 Roma

INAIL
ISTITUTO NAZIONALE PER L'ASSICURAZIONE
CONTRO GLI INFORTUNI SUL LAVORO

PROGETTO ARCHITETTONICO:
Arch. Stefano Rolli

PROGETTO OPERE CIVILI E STRUTTURE:
Ing. Loreto Eramo
Geom. Marco Ducci
Geom. Salvatore Sanfilippo

PROGETTO IMPIANTI TECNOLOGICI:
Ing. Adriano Maggi
Ing. Mauro Tudini
Geom. Santi Giannetto
P.I. Salvatore Robibaro
P.I. Massimo Zambon

RESPONSABILE PER L'INTEGRAZIONE PROGETTUALE:
Ing. Luciano Viero

DL:
Ing. Adriano Maggi

R.U.P. E COORDINATORE GENERALE:
Ing. Michele Candido Meschino

C.S.P.
Ing. Giuseppe Cardoselli

PROGETTO ESECUTIVO

IMPRESA ESECUTRICE



INTERCANTIERI VITTADELLO s.p.a.
Via L. Pierobon 46
35010 Limena (PD)
tel. +39 049 865 7311
info@intercantieri.com

DIRETTORE TECNICO
Ing. Fabio Dolfato

ASSISTENTE DIREZIONE TECNICA
Ing. Piergiorgio Vianello

DIRETTORE DI CANTIERE
Geom. Sisinnio Carta

PROGETTAZIONE OPERE CIVILI - STRUTTURE



ALFALUDA s.r.l.
Via G. Galilei 15/3 - 31057 Silea (TV)
tel. +39 0422 36 32 85
e-mail: office@alfaluda.it

PROGETTISTA ARCHITETTONICO
Arch. Alessandro Piaser

PROGETTO STRUTTURE
Ing. Dario Garbarotto

PROGETTAZIONE IMPIANTI TECNOLOGICI



PRISMA ENGINEERING s.r.l.
Via XI febbraio 2/A - 35020 Villatora di Saonara (PD)
tel. +39 049 879 85 00
info@prismaengineering.it

PROGETTO IMPIANTI TERMOMECCANICI
Ing. Luciano Viero

PROGETTO IMPIANTI ELETTRICI
Ing. Luciano Viero

RESPONSABILE UNICO DEL PROCEDIMENTO

Ing. Michele Candido Meschino

EE.48 CODICE ELABORATO		IMPIANTI ELETTRICI Integrazione Schema Unifilare Quadro Elettrico Generale (QGBT2) - Int.QGBT2	
SCALA	/	DATA	31/10/2014
3			
2			
1			
REV.	DESCRIZIONE		DATA

TUTTI I DISPOSITIVI DI PROTEZIONE DEL PRESENTE QUADRO ELETTRICO DOVRANNO AVERE UN POTERE DI INTERRUZIONE NOMINALE I_{cu} SECONDO LA NORMA CEI EN 60947-2 MAGGIORE DEL VALORE DI I_{cc} INDICATO SULLE SBARRE DELLE VARIE SEZIONI (G.E. , UPS , ecc...)

LEGENDA SIMBOLI

Simbolo	Descrizione	Simbolo	Descrizione
	Spie di presenza rete		Bobina di sgancio a lancio di corrente
	Multimetro digitale		Bobina di sgancio a massima tensione
	Amperometro completo di relativi TA .../5A		Bobina di sgancio a minima tensione
	Voltmetro completo di fusibili di protezione e commutatore		Sganciatore differenziale con toroide separato
	Conduttura monofase con conduttore neutro		Contattore (contatti normalmente aperti)
	Conduttura monofase con conduttore di neutro e di protezione		Contattore (contatti normalmente chiusi)
	Conduttura trifase		Trasformatore di isolamento
	Conduttura trifase con conduttore di protezione		Fusibile
	Conduttura trifase con conduttore di protezione e neutro		Contatto ausiliario normalmente aperto
	Terminale o morsetto		Contatto ausiliario normalmente chiuso
	Partenza linea		Bobina, contattore o rele' ausiliario
	Interruttore di manovra-sezionatore		Contatto di chiusura, con comando a pulsante con ritorno automatico
	Sezionatore		Contatto di apertura, con comando a pulsante con ritorno automatico
	Interruttore di manovra con fusibili estraibili		Contatto di chiusura, con comando di sicurezza
	Interruttore di potenza ad apertura automatica, magnetotermico		Contatto di apertura, con comando di sicurezza
	Interruttore di potenza ad apertura automatica, magnetotermico differenziale		Commutatore a 3 posizioni rotazione nei due sensi
	Interruttore di potenza ad apertura automatica, differenziale		Spia di segnalazione
	Interruttore di potenza ad apertura automatica, salvamotore		Orologio, GIORNALIERO / SETTIMANALE
	Scaricatori di sovratensione		Interruttore crepuscolare


00	31/10/2014	PRIMA EMISSIONE	M.S.
REV.	DATA	MODIFICA	FIRMA





DITTA	INAIL - VIA SANTUARIO REGINA DEGLI APOSTOLI, ROMA
SCHEMA	INTEGRAZIONE QUADRO ELETTRICO GENERALE 2

DATA	31/10/2014
N. DIS.	EE.48rev00
FOGLIO	02 DI 12


Int.QGBT2

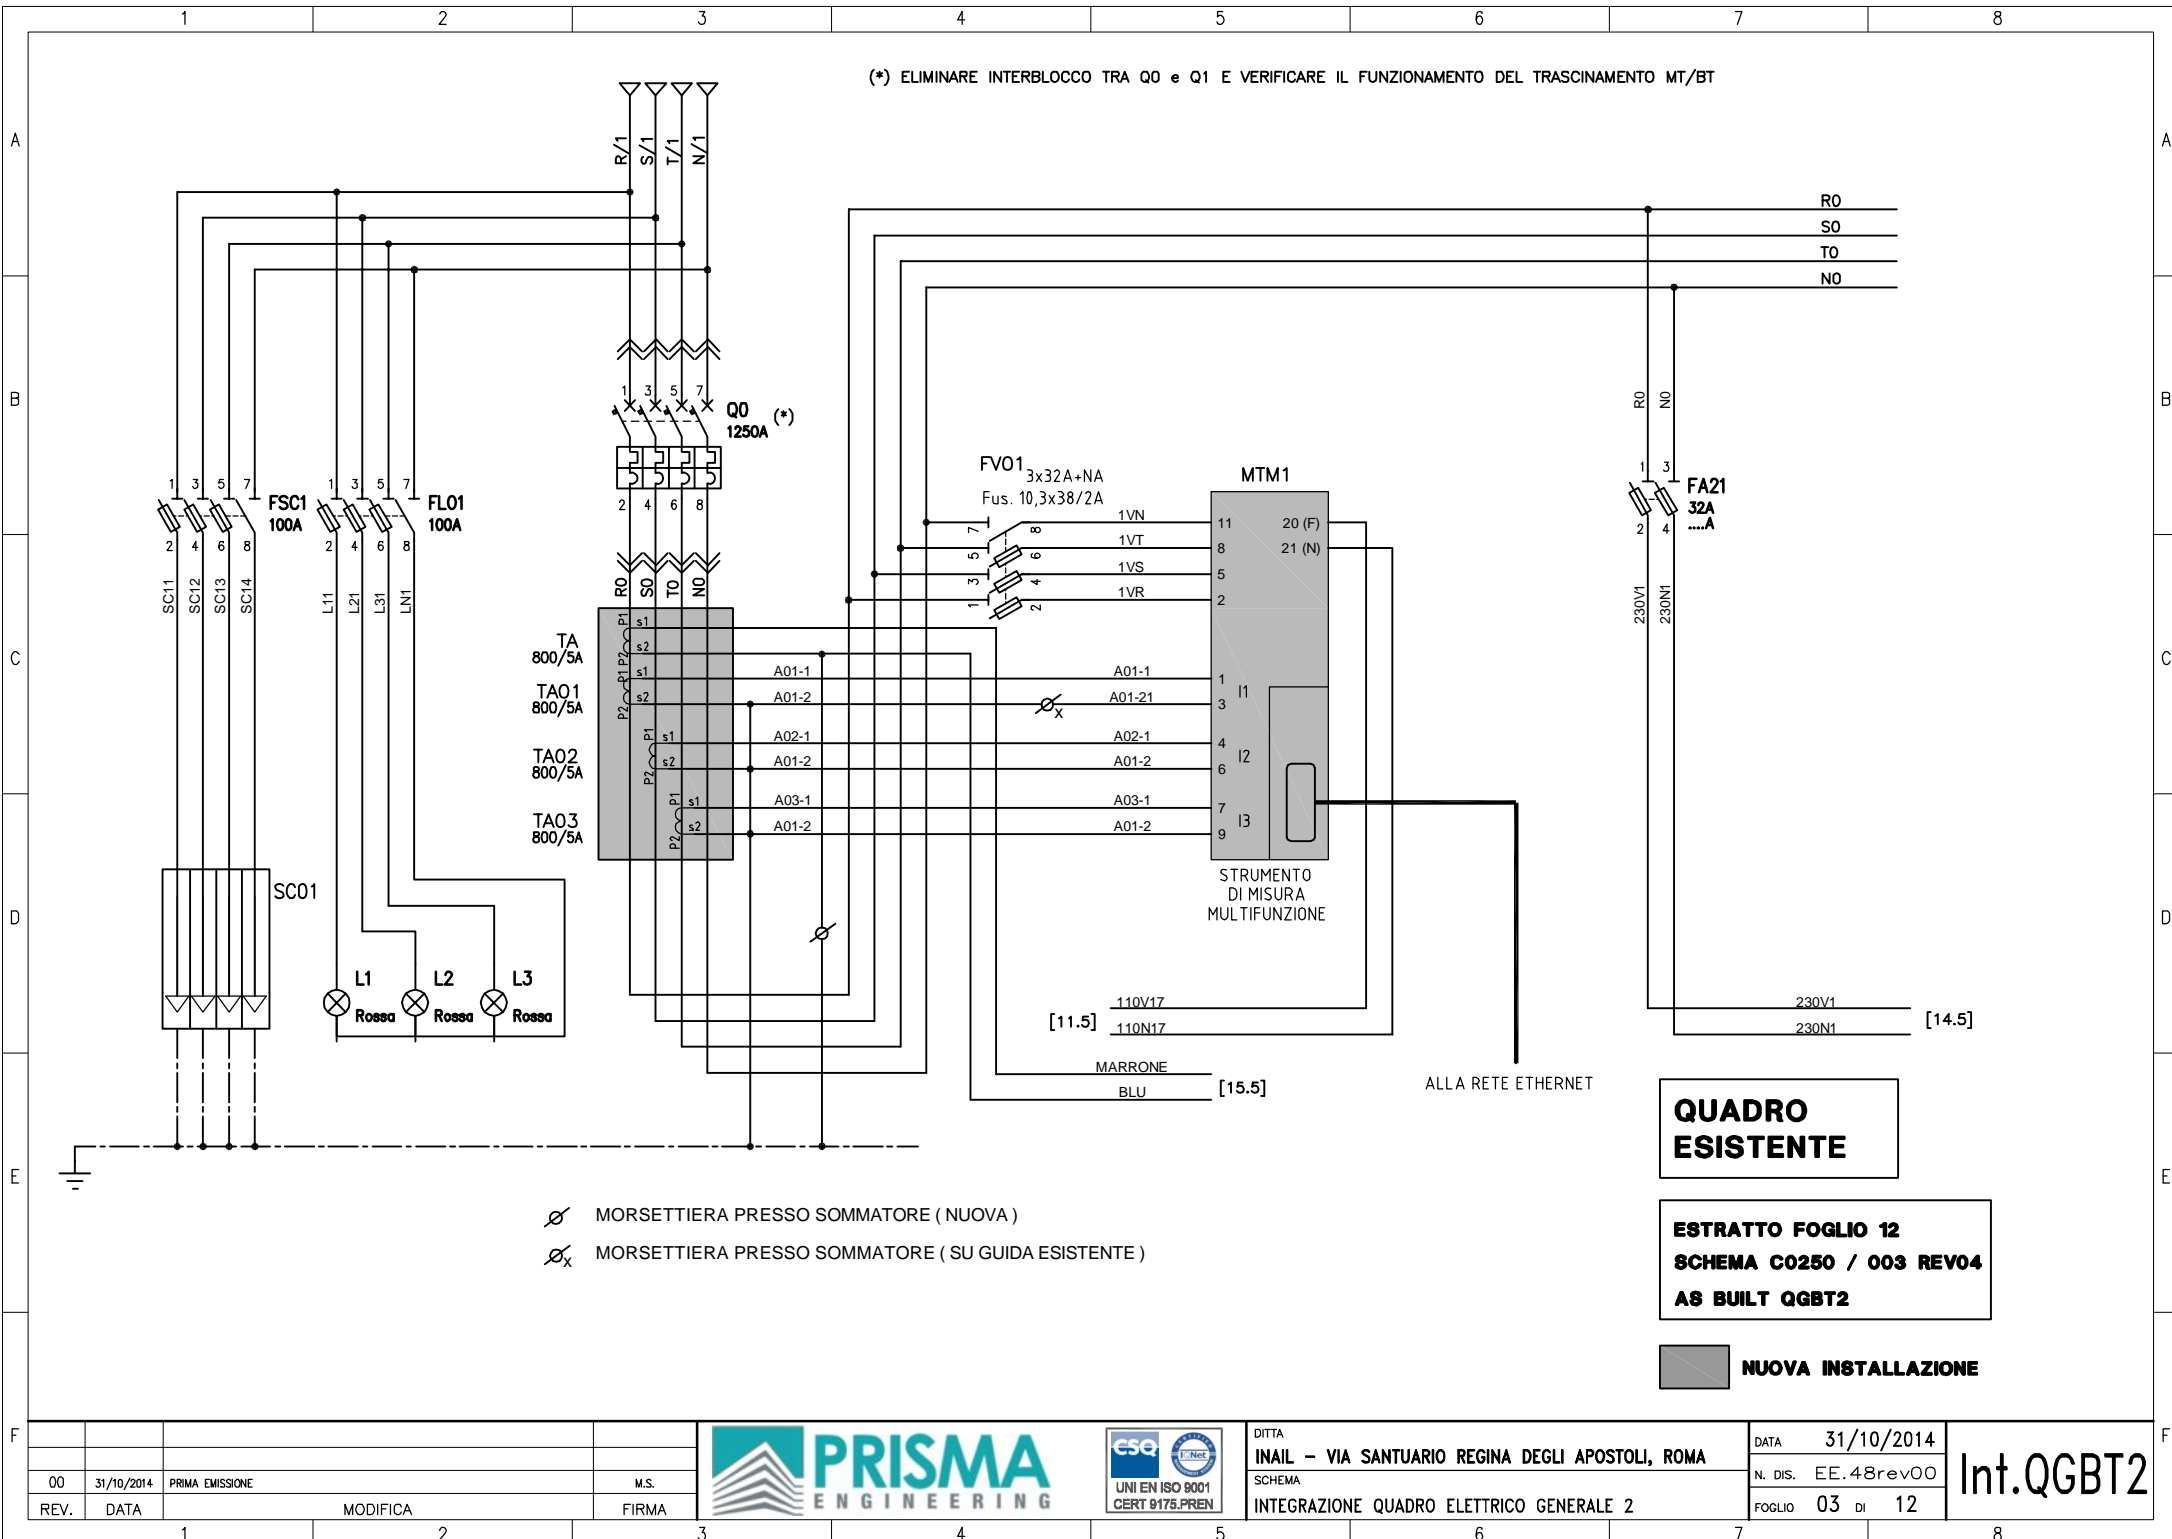

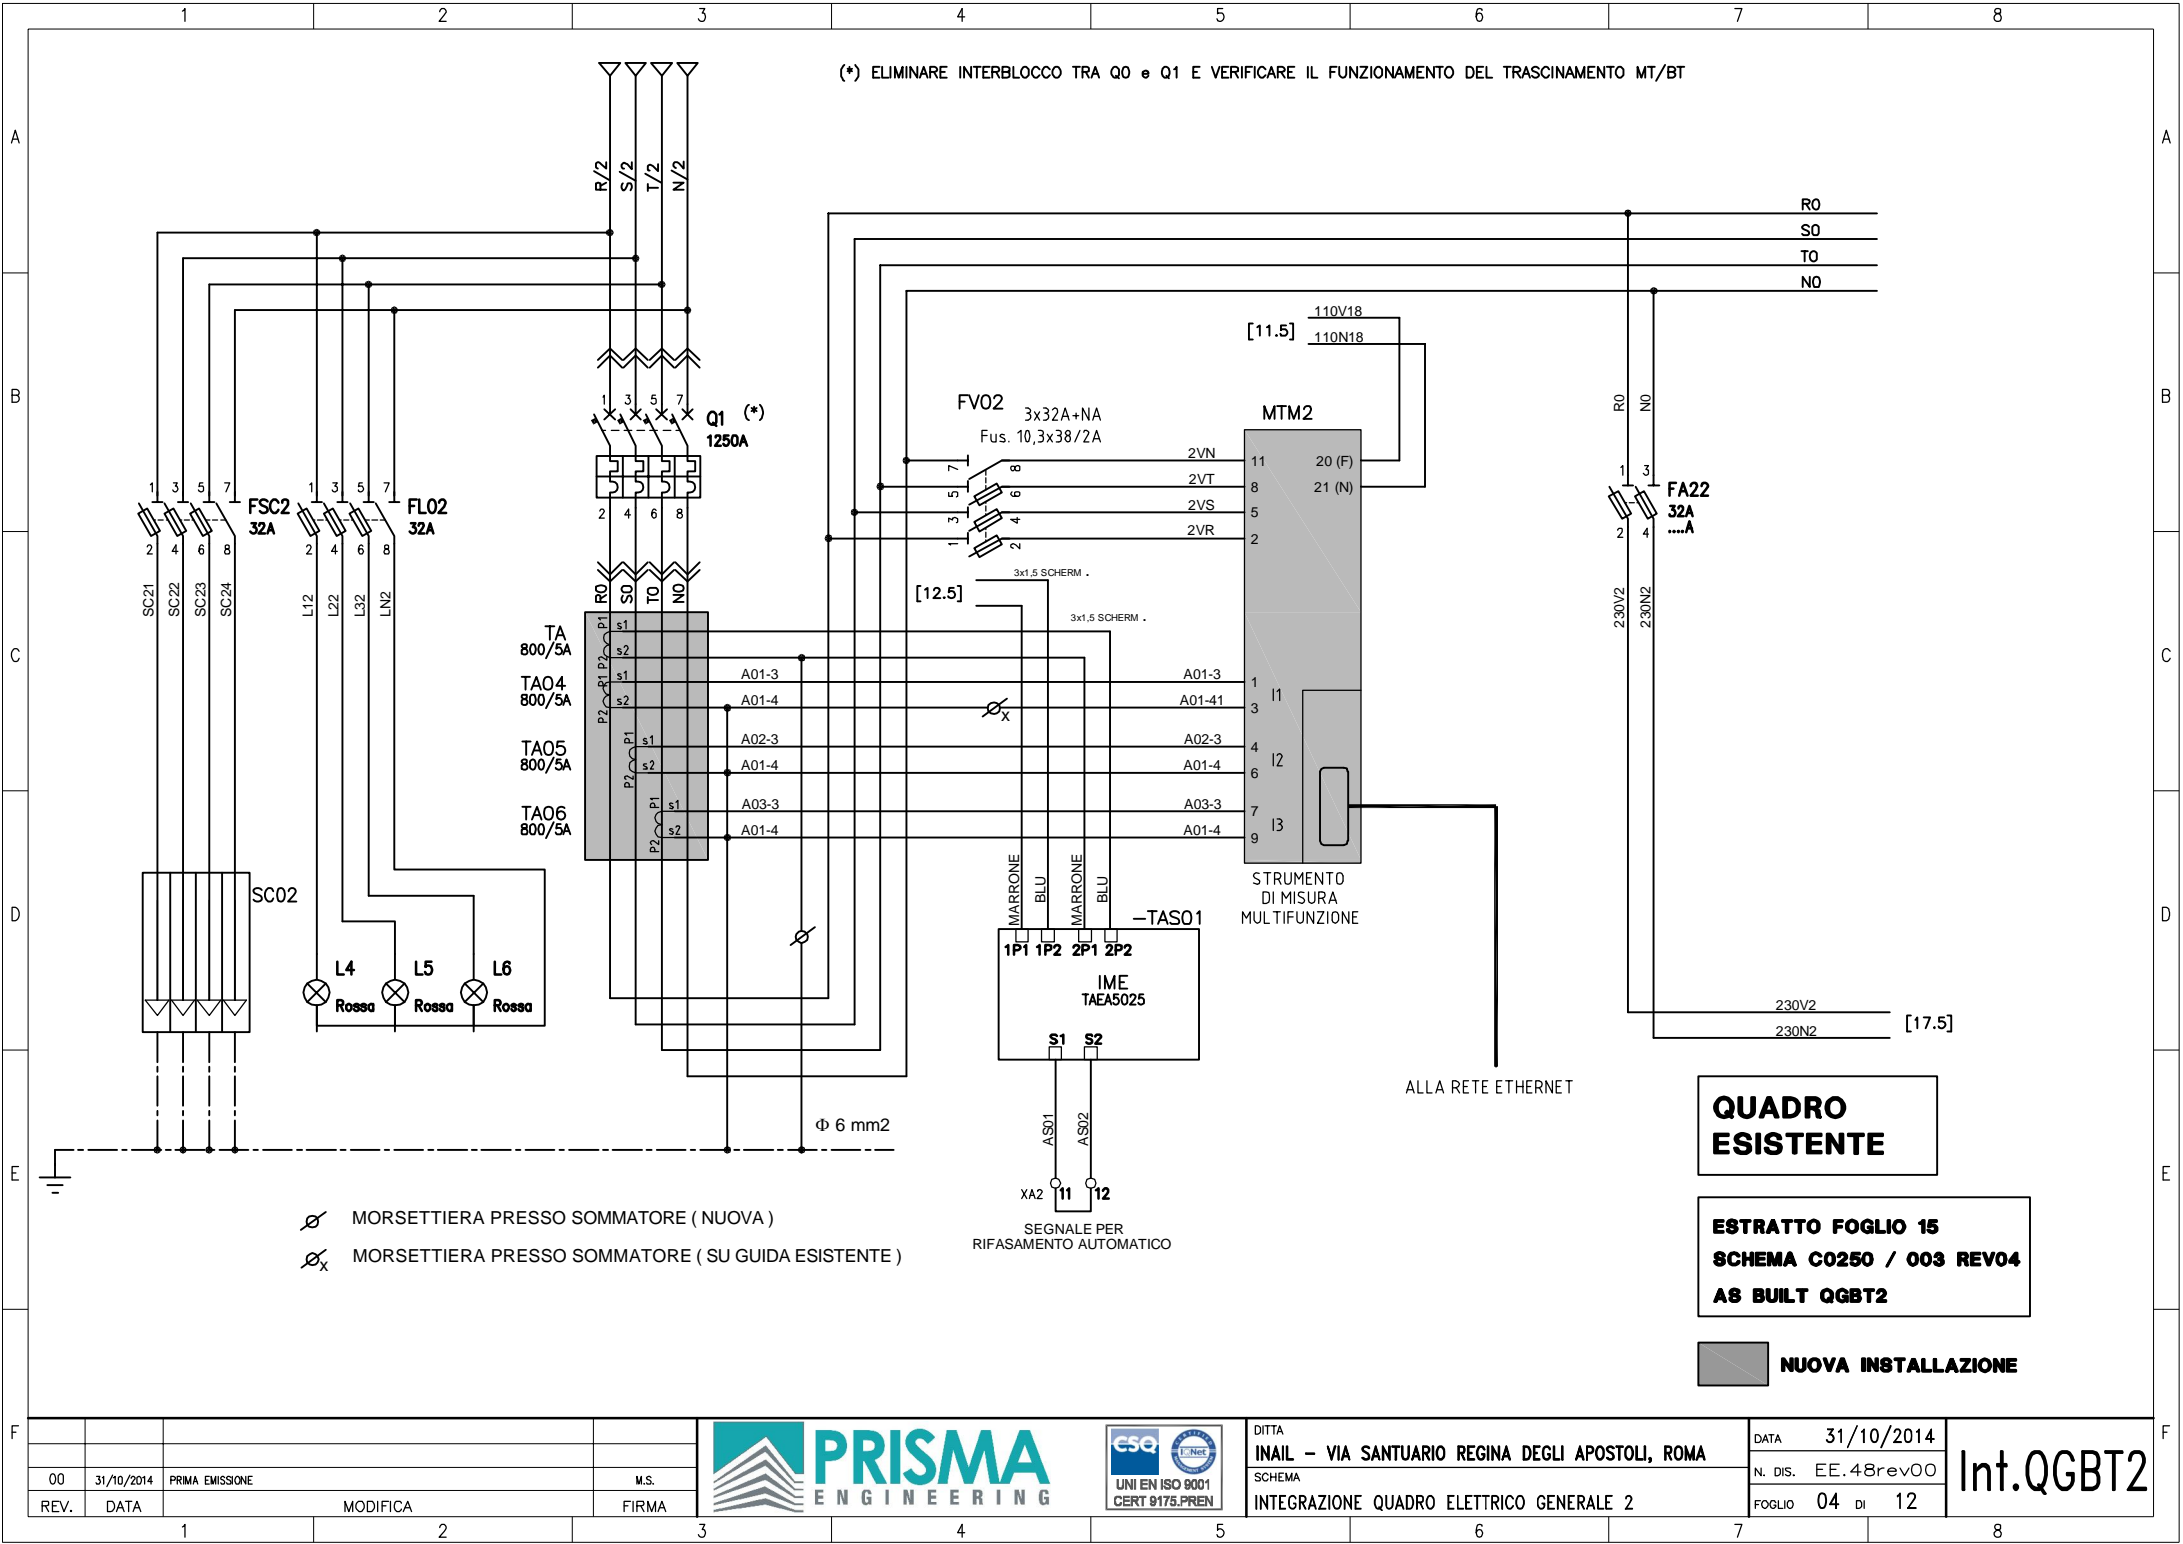

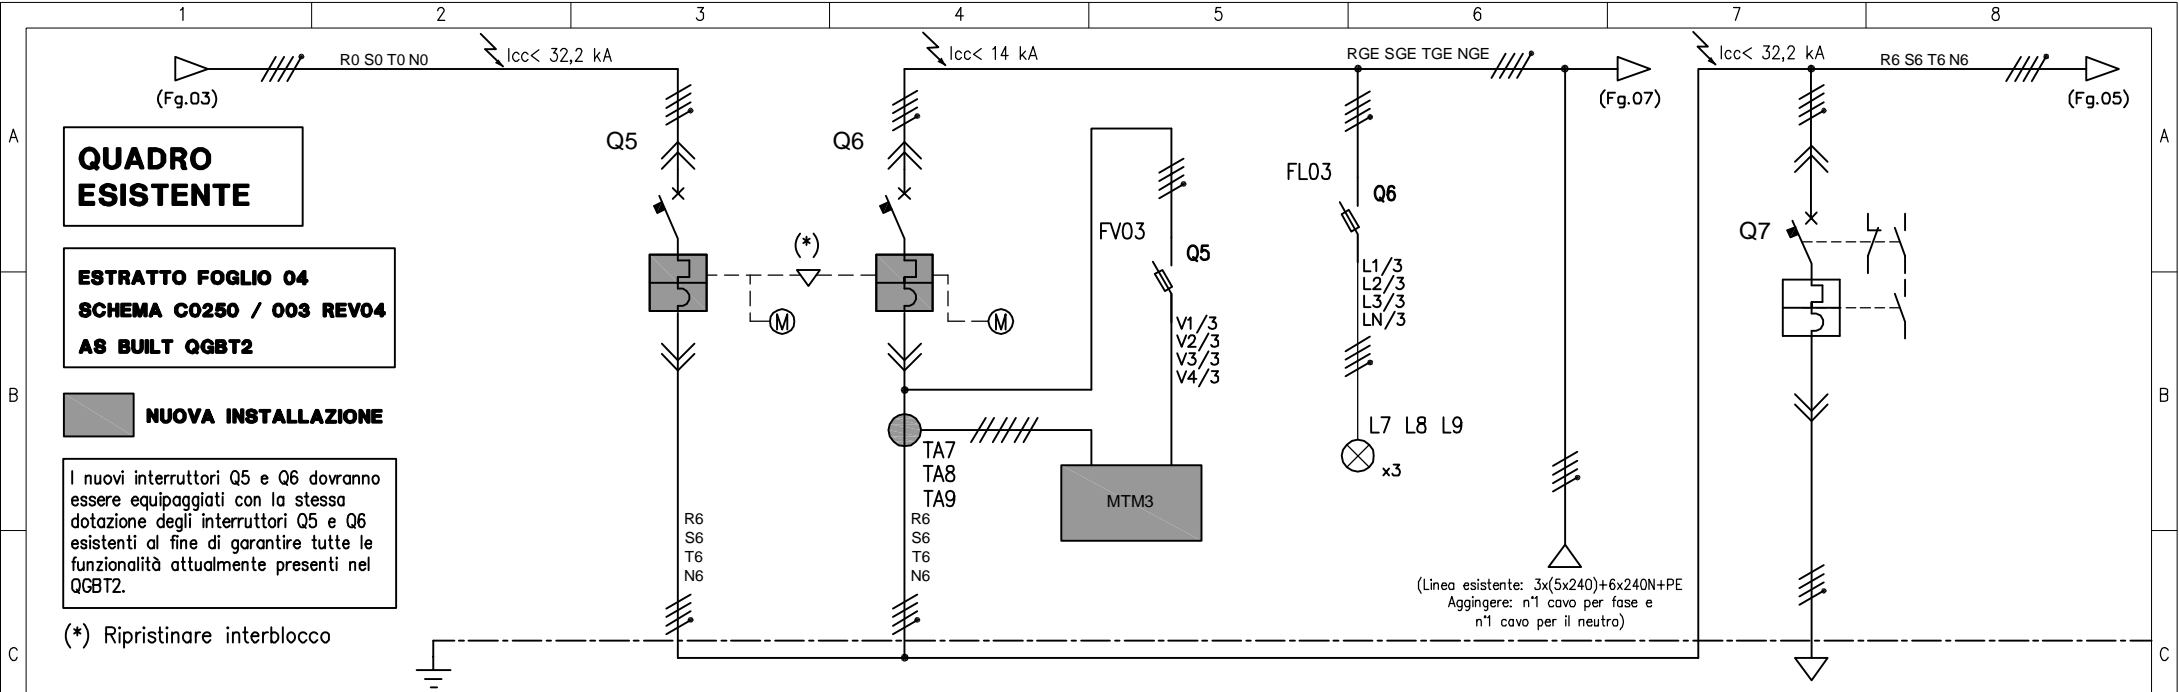

--	--	
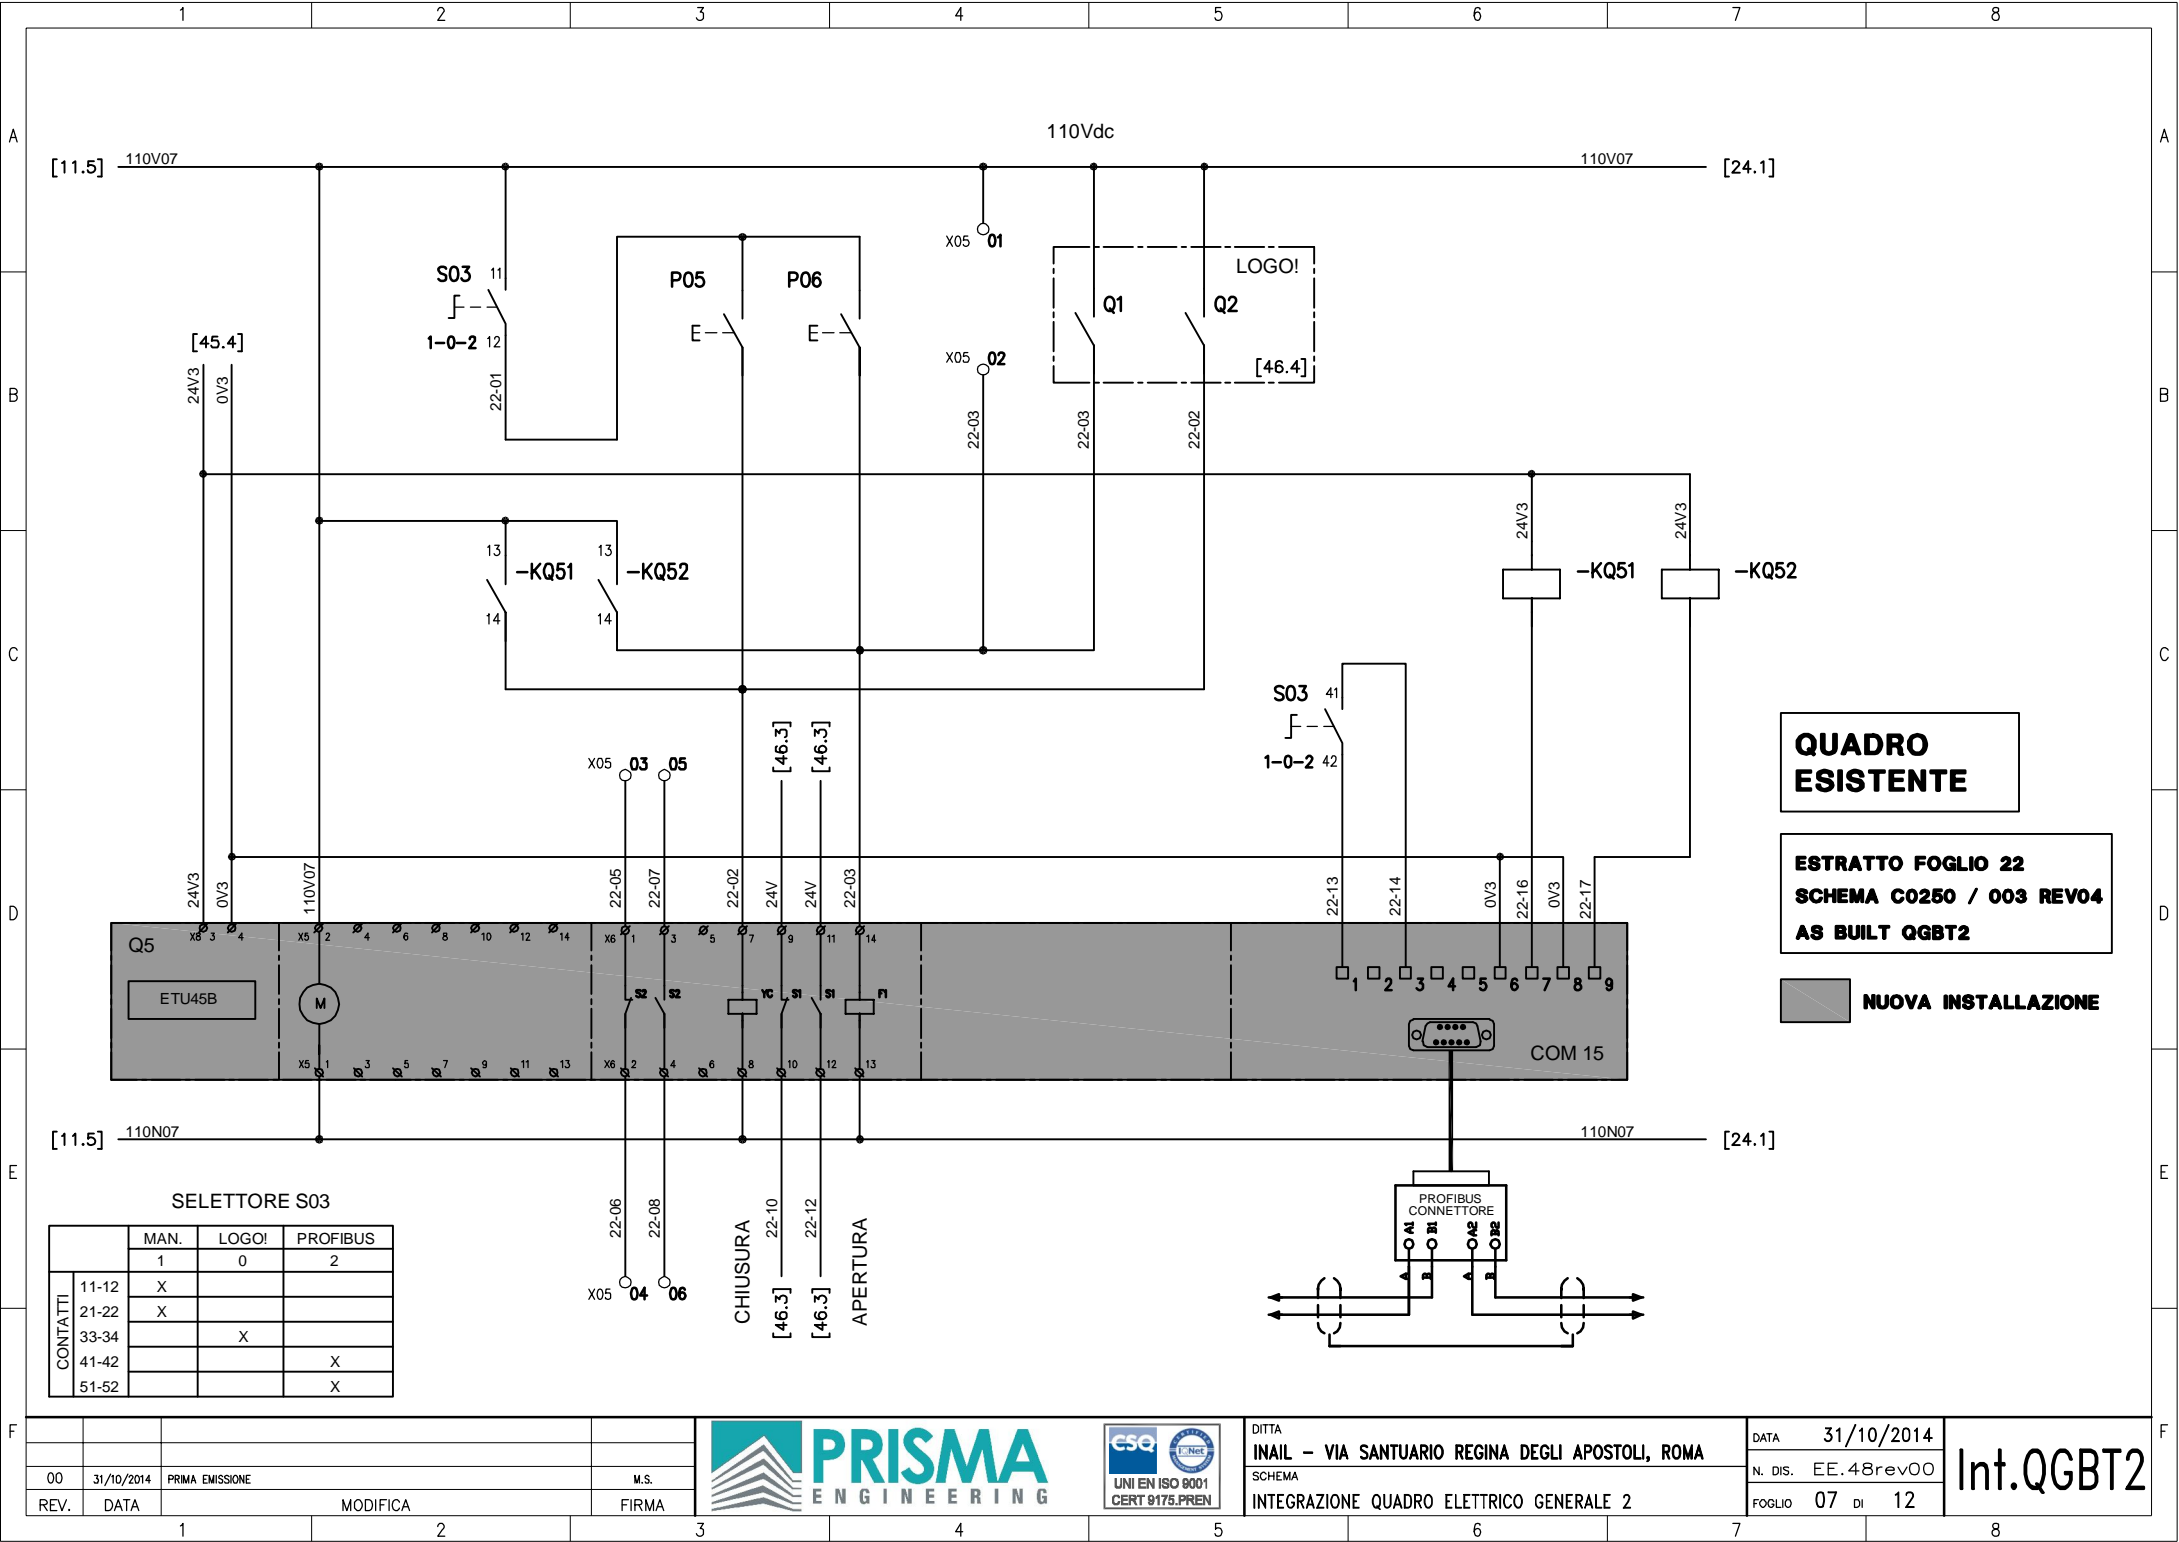

**QUADRO
ESISTENTE**

**ESTRATTO FOGLIO 22
SCHEMA C0250 / 003 REV04
AS BUILT QGBT2**

NUOVA INSTALLAZIONE

		SELETTORE S03		
		MAN.	LOGO!	PROFIBUS
CONTATTI	11-12	X		
	21-22	X		
	33-34		X	
	41-42			X
	51-52			X


00	31/10/2014	PRIMA EMISSIONE	M.S.
REV.	DATA	MODIFICA	FIRMA



DITTA	INAIL - VIA SANTUARIO REGINA DEGLI APOSTOLI, ROMA
SCHEMA	INTEGRAZIONE QUADRO ELETTRICO GENERALE 2

DATA	31/10/2014
N. DIS.	EE.48rev00
FOGLIO	07 DI 12

Int.QGBT2

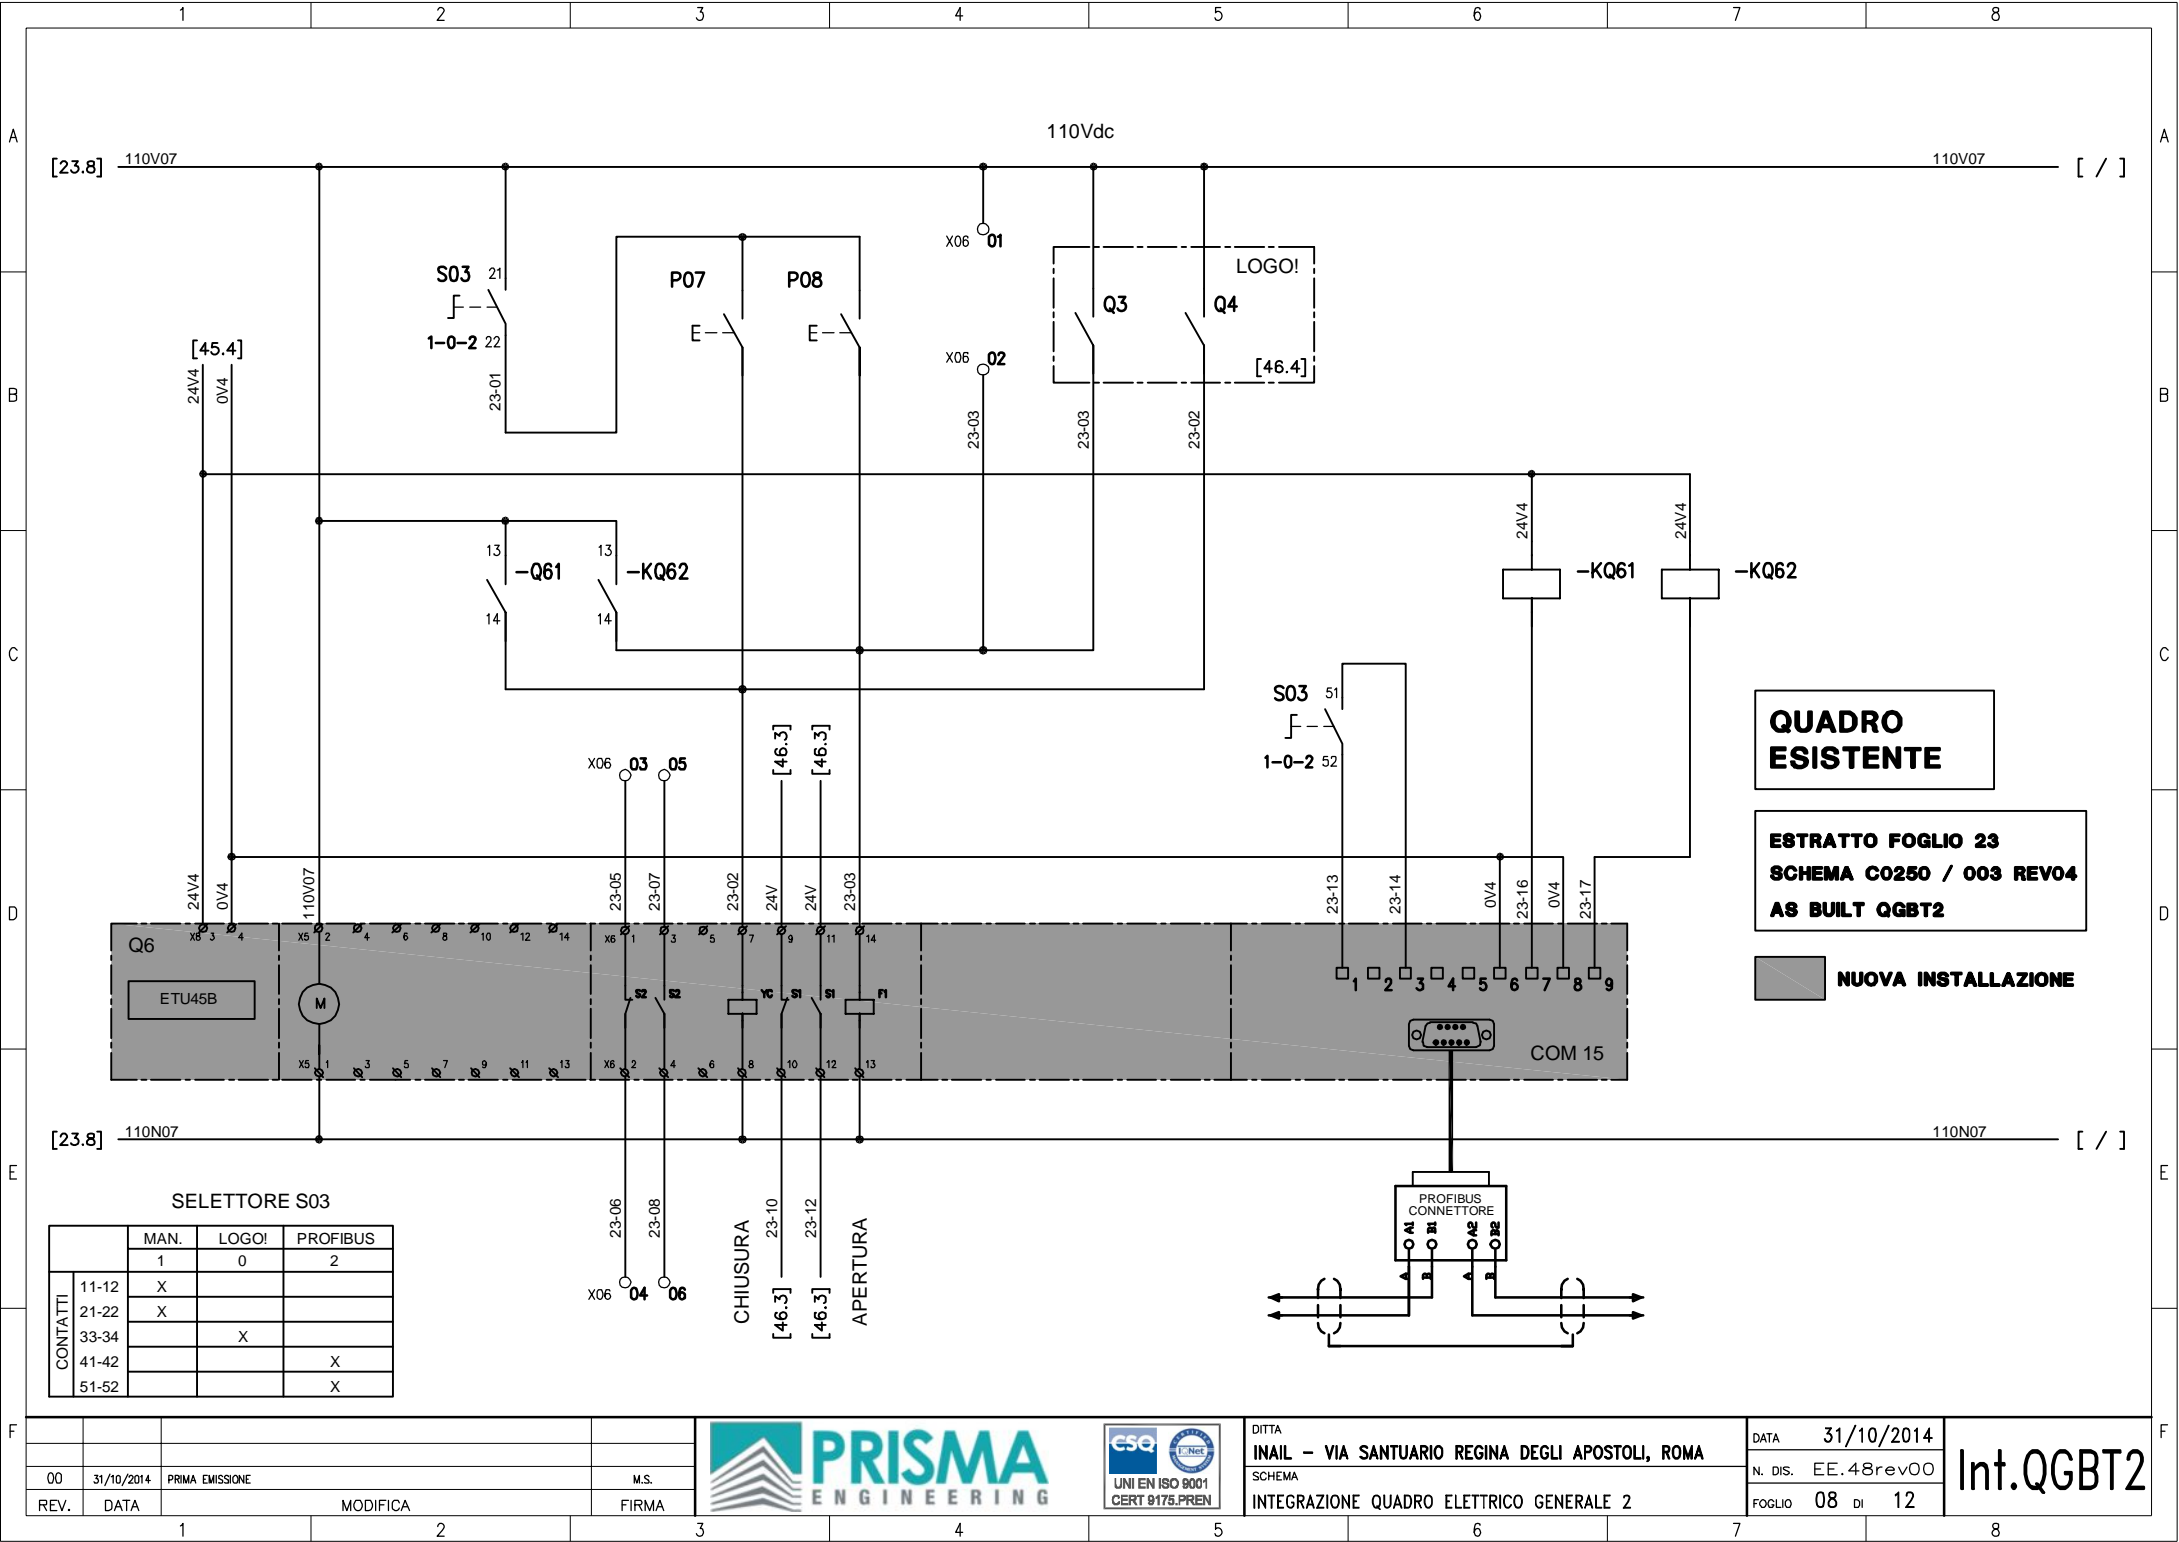

SELETTORE S03

	CONTATTI	MAN.	LOGO!	PROFIBUS
		1	0	2
	11-12	X		
	21-22	X		
	33-34		X	
	41-42			X
	51-52			X


**QUADRO
ESISTENTE**

**ESTRATTO FOGLIO 23
SCHEMA C0250 / 003 REV04
AS BUILT QGBT2**

NUOVA INSTALLAZIONE

[23.8] 110N07 [/]

[23.8] 110V07 [/]

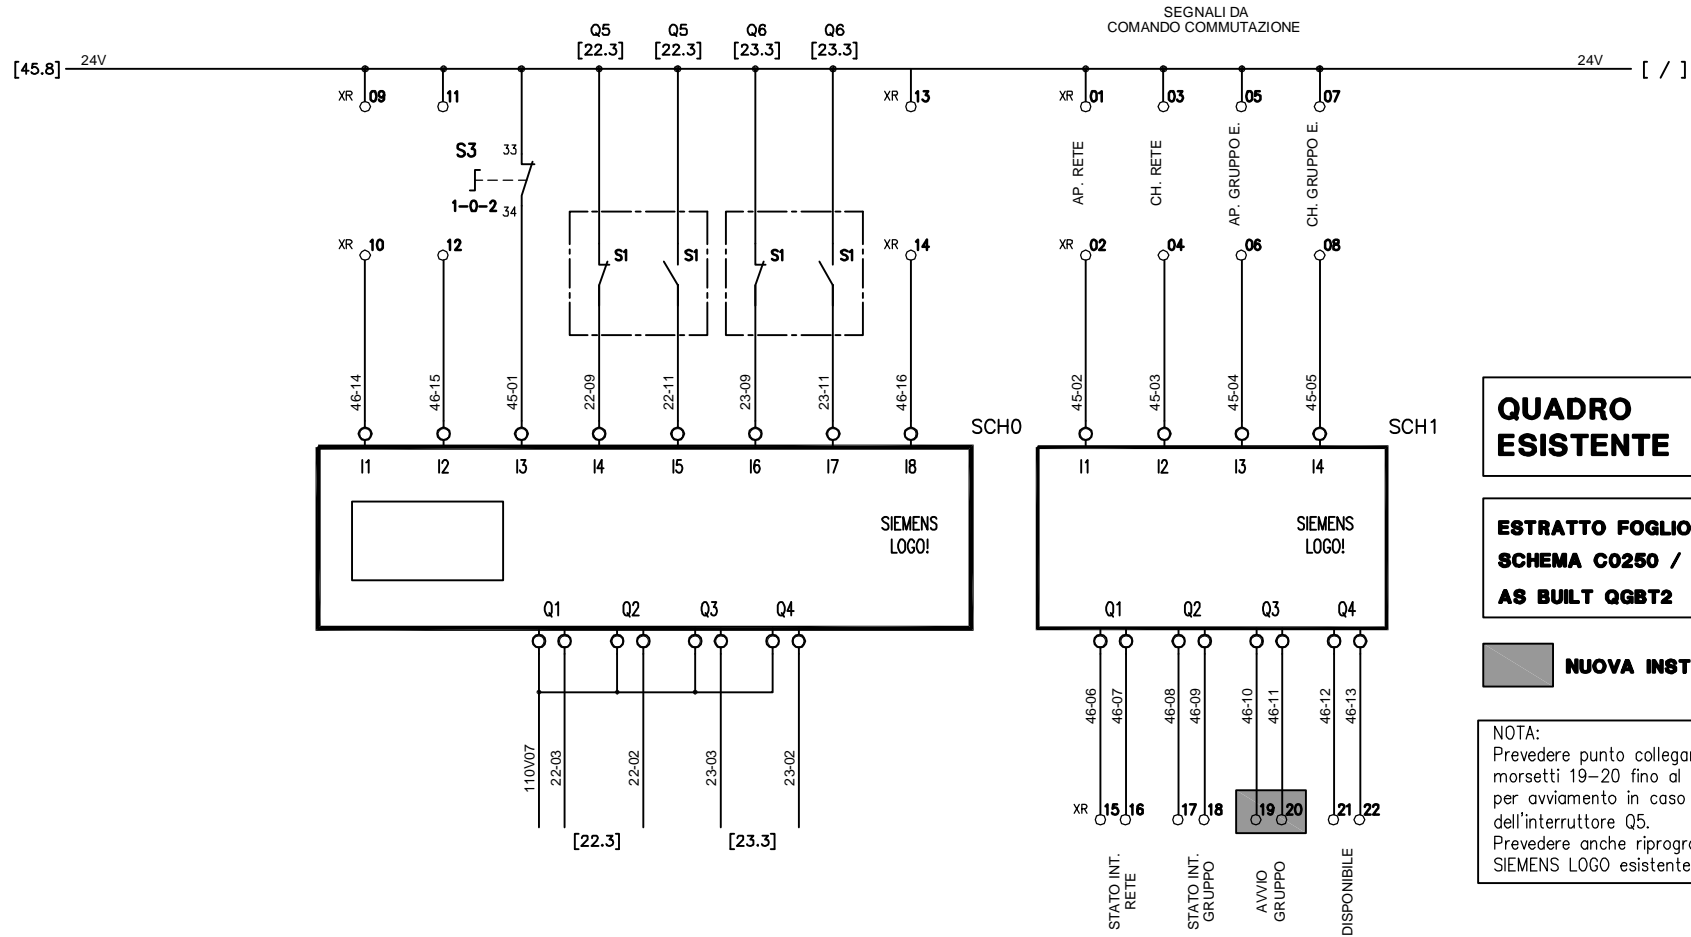

QUADRO ESISTENTE

ESTRATTO FOGLIO 46
SCHEMA C0250 / 003 REV04
AS BUILT QGBT2

NUOVA INSTALLAZIONE

NOTA:
Prevedere punto collegamento aggiuntivo dai morsetti 19-20 fino al gruppo elettrogeno, per avviamento in caso di apertura dell'interruttore Q5.
Prevedere anche riprogrammazione del PLC SIEMENS LOGO esistente.

SELETTORE S03

CONTATTI		MAN.	LOGO!	PROFIBUS
		1	0	2
11-12		X		
21-22		X		
33-34			X	
41-42				X
51-52				X

SCH0					
Input	IN	wire n.	switch	Output	OUT
Gruppo in moto	11	-	-	Comando Chiusura Int. Q5	Q1
Gruppo fermo	12	-	-	Comando Apertura Int. Q5	Q2
Selett. in posizione LOGO!	13	-	-	Comando Chiusura Int. Q6	Q3
Stato interrutt. Q5 Aperto	14	-	-	Comando Apertura Int. Q6	Q4
Stato interrutt. Q5 Chiuso	15	-	-		
Stato interrutt. Q6 Aperto	16	-	-		
Stato interrutt. Q6 Chiuso	17	-	-		
Gruppo in blocco	18	-	-		

SCH1					
Input	IN	wire n.	switch	Output	OUT
Apertura Interruttore rete	11	-	-	Stato Interruttore Rete	Q1
Chiusura Interruttore rete	12	-	-	Stato Interruttore Gruppo	Q2
Apertura Interruttore gruppo	13	-	-		Q3
Chiusura Interruttore gruppo	14	-	-		Q4


00	31/10/2014	PRIMA EMISSIONE	M.S.
REV.	DATA	MODIFICA	FIRMA



DITTA	INAIL - VIA SANTUARIO REGINA DEGLI APOSTOLI, ROMA
SCHEMA	INTEGRAZIONE QUADRO ELETTRICO GENERALE 2

DATA	31/10/2014
N. DIS.	EE.48rev00
FOGLIO	09 DI 12

Int.QGBT2

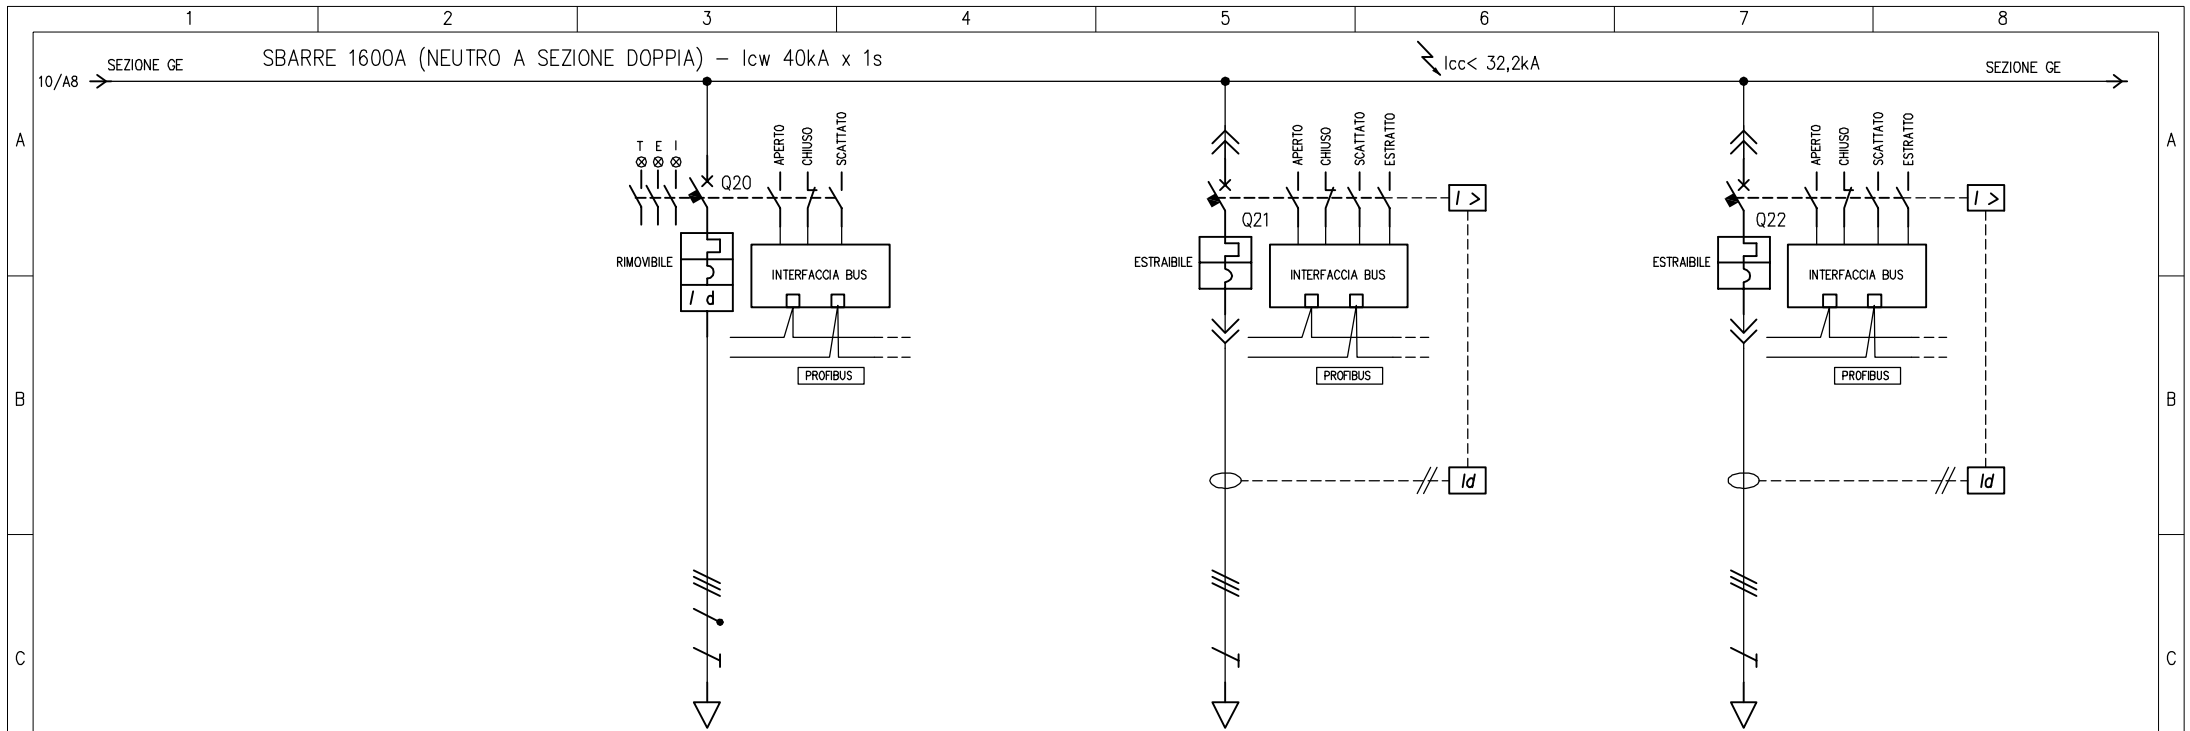

D	UTENZA	DENOMINAZIONE		QESCA		GRUPPO FRIGO CHI001b		GRUPPO FRIGO CHI001c (Predisposizione)		
		SIGLA				CHI001b		CHI001c		
		TIPO	POTENZA TOT. kW	9		252		252		
		POTENZA kW	lb A							
	COEF. CONTEMP.	COS φ								
	INTERRUTTORE O SEZIONATORE	COSTRUTTORE								
		TIPO								
		N.POLI	In A	4	32	3	630	3	630	
		Ith A	Idn A	32	1A–Sel.	600	1A–0,25 sec.	600	1A–0,25 sec.	
		Im (o curva) A	Pdi kA	C	50	10xIn	55	10xIn	55	
E	FUSIBILE	TIPO								
		CALIBRO A								
	CONTATTORE	TIPO								
		In A	Pn kW							
	RELE' TERMICO	TIPO								
		TARATURA A								
		LINEA DI POTENZA	TIPO CAVO		FG7M1 0.6/1 kV		FG7M1 0.6/1 kV			
			FORMAZIONE		5G10		3x(2x240)+PE			
LUNGHEZZA m			55		48					
Iz A										
C.d.T. a In %			C.d.T. a Ib %							
Zk mΩ			Zs mΩ							
Ik trifase/monof. kA			Ik1 fase/terra kA							
NUMERAZIONE MORSETTIERA										

PRIMA EMISSIONE		M.S.		FIRMA		DITTA		DATA		Int.QGBT2	
00	31/10/2014	PRIMA EMISSIONE		M.S.		INAIL - VIA SANTUARIO REGINA DEGLI APOSTOLI, ROMA		31/10/2014			
REV.	DATA	MODIFICA		FIRMA		SCHEMA		N. DIS. EE.48rev00			
						INTEGRAZIONE QUADRO ELETTRICO GENERALE 2		FOGLIO 11 DI 12			



A

B

C

D

E

F

A

B

C

D


E

F

FRONTE QUADRO INDICATIVO

C.01
F 4b

C.01
F 4b

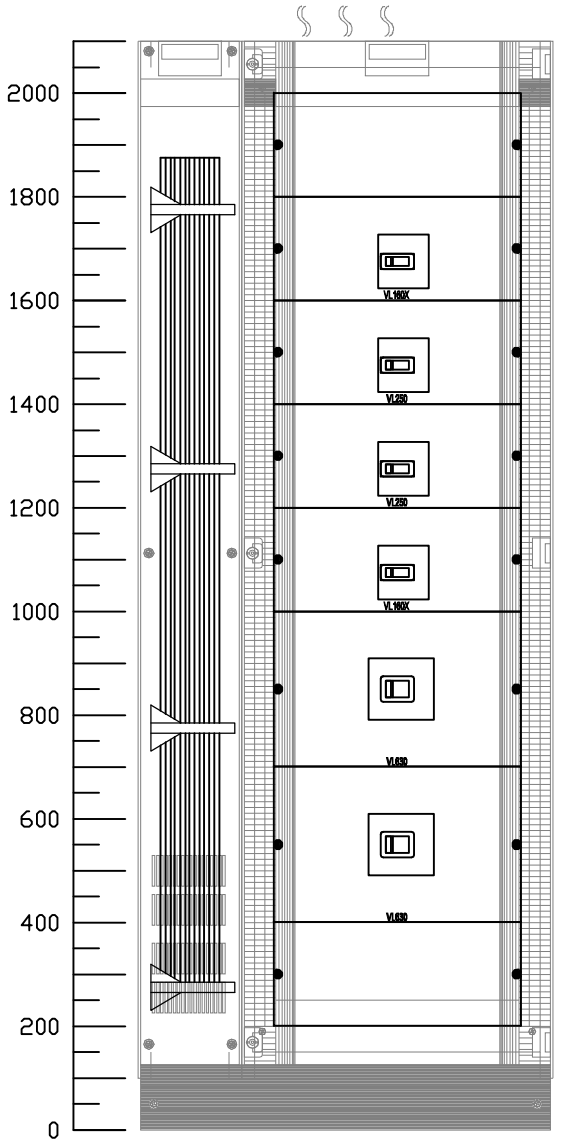

DATI IDENTIFICATIVI DEL QUADRO

NORMA DI RIFERIMENTO: CEI EN 61439-2

TENSIONE NOMINALE (V): 400/230

CORRENTE NOMINALE SBARRE (A): 1.651

ALTEZZA (mm): 2.100

LARGHEZZA (mm): 800

PROFONDITA' (mm): 800

GRADO DI PROTEZIONE: IP41 (senza porta IP3X)

FORMA COSTRUTTIVA: F 4b

COLORE INVOLUCRO: RAL 7035

TIPO DI PORTA: VEDI DISEGNO

ACCESSIBILITA': ANTERIORE/POSTERIORE

00	31/10/2014	PRIMA EMISSIONE	M.S.
REV.	DATA	MODIFICA	FIRMA



DITTA	INAIL - VIA SANTUARIO REGINA DEGLI APOSTOLI, ROMA
SCHEMA	INTEGRAZIONE QUADRO ELETTRICO GENERALE 2

DATA	31/10/2014
N. DIS.	EE.48rev00
FOGLIO	12 DI 12

Int.QGBT2